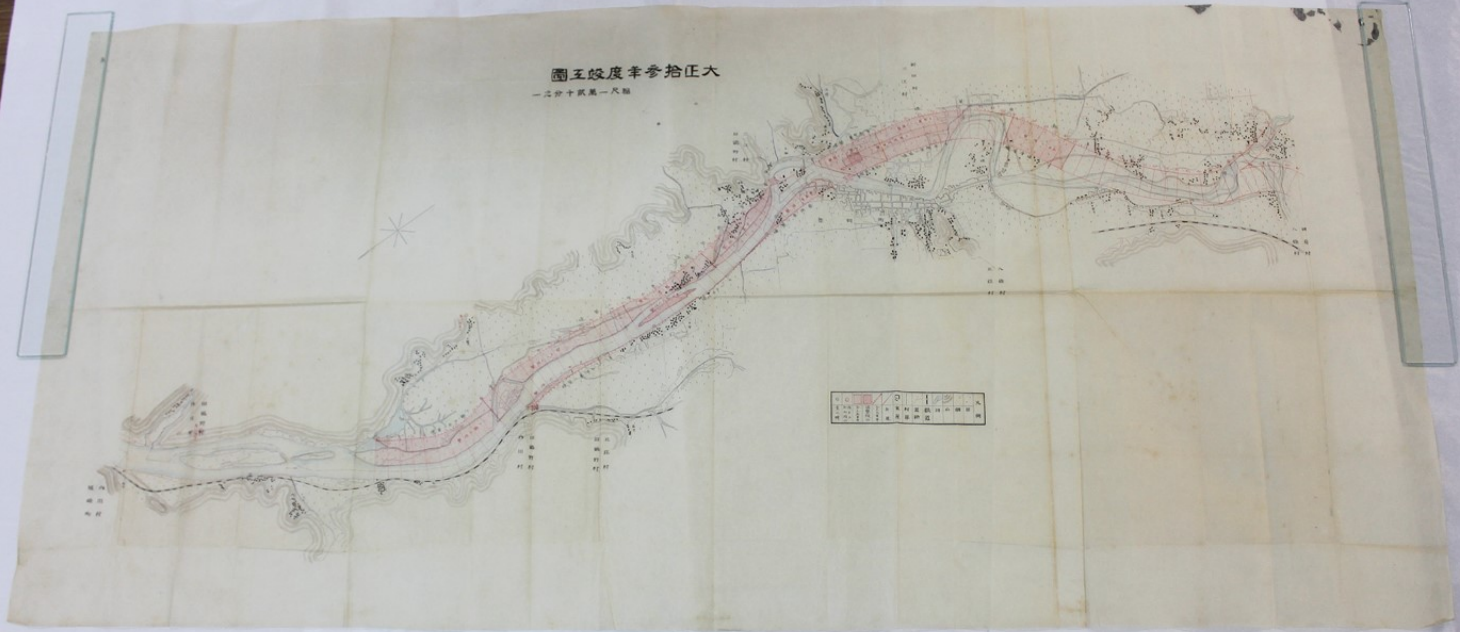
大正拾參年度竣工圖
縮尺一萬貳千分之一